



ঢাকা পানি সরবরাহ ও পয়ঃ নিষ্কাশন কর্তৃপক্ষ
নির্বাহী প্রকৌশলীর কার্যালয়

পি এন্ড ডি (পয়ঃ) বিভাগ

"ওয়াসা ভবন" (৭ম তলা)

৯৮, কাজী নজরুল ইসলাম এভিনিউ, কাওরান বাজার, ঢাকা-১২১৫।

ফোনঃ +৮৮-০২-৫৫০১২৪৮২



শেখ হাসিনার মূলনীতি
শ্রম শ্রমের উন্নতি

স্মারক নং-৪৬.০৫.০০.০০.৫১৫.১৫১.২০২৩-৬৬২

তারিখঃ ২৬.০৫.২০২৪ ইং।



নির্বাহী প্রকৌশলী

পানি পয়ঃ শোধনকার বিভাগ

ঢাকা ওয়াসা।

বিষয় **Cleaning and Removal of Sludges with solid particles from sludge Lagoon-2 at PSTP** শীর্ষক কাজের **Post Measurement** প্রেরণ প্রসঙ্গে।

সূত্রঃ স্মারক নং-৪৬.০৫.০০০০.৪৩৩.২৬.১৫৮.২৩-৫২৭; তারিখঃ ২০/০৫/২০২৪ ইং।

উপরোক্ত বিষয় ও সূত্রের প্রেক্ষিতে জানানো যাচ্ছে যে, বিষয়ে বর্ণিত কাজটি ঠিকাদার মেসার্স এন. ইসলাম এন্ড কোং কর্তৃক গত ১৯/০৫/২০২৪ তারিখ শেষ করেছেন বলে সূত্র পত্রের মাধ্যমে **Post Measurement** নকশা প্রস্তুত করে দেয়ার জন্য আপনার বিভাগ হতে অনুরোধ জানানো হয়। সেই প্রেক্ষিতে আপনার বিভাগের প্রতিনিধির সমন্বয়ে যৌথভাবে সরেজমিনে সাইট পরিদর্শন করে **Post Measurement** নকশা প্রণয়ন করা হয়েছে। পরবর্তী কার্যক্রম গ্রহণের জন্য উক্ত কাজের ২ (দুই) কপি নকশা এতদসঙ্গে প্রেরণ করা হল।

সংযুক্তঃ ২ (দুই) কপি নকশা।



26/05/24

নাজমা হাফুজ

নির্বাহী প্রকৌশলী

পি এন্ড ডি (পয়ঃ) বিভাগ

ঢাকা ওয়াসা।

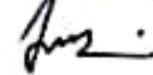


অনুলিপিঃ (সদয় অবগতি ও কার্যার্থে)


০১। তত্ত্বাবধায়ক প্রকৌশলী, পি এন্ড ডি সার্কেল, ঢাকা ওয়াসা।

০২। জি.আই.এস ডিপার্টমেন্ট, ঢাকা ওয়াসা।

০৩। অফিস কপি।

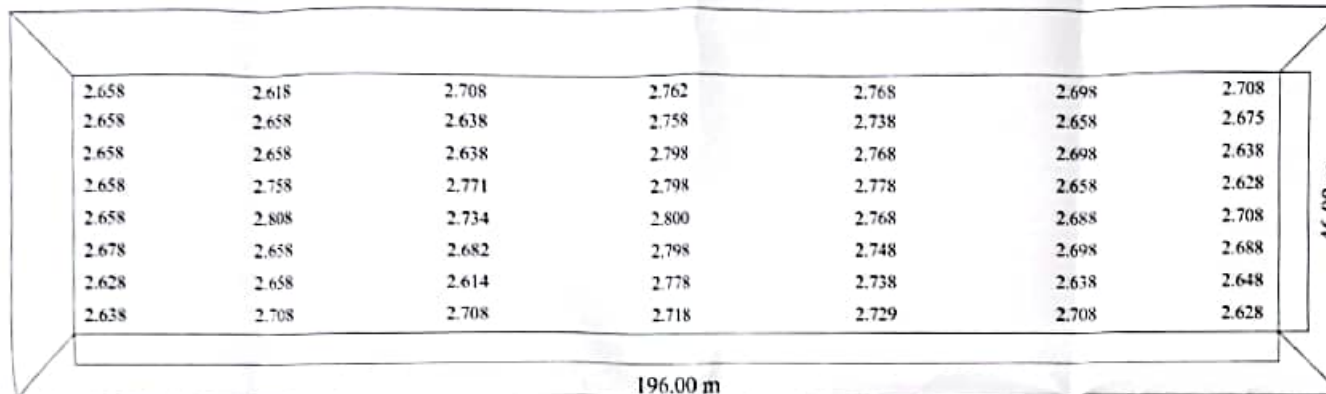


SLUDGE LAGOON - 2
NOT TO SCALE

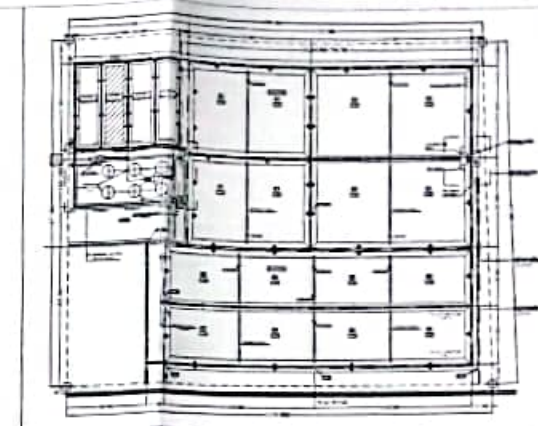

LOCATION MAP OF PSTP
NOT TO SCALE

S.L	Note:
1.	T.B.M = 7.09 m Top of P.L at office Building Pagla.
2.	Pre - Work Avg. R.L = 4.040 m
3.	Post - Work Avg. R.L = 2.700 m

Name of Contractor :- M/S:- N. ISLAM & CO.
Date of Completion :- 19/05/2024

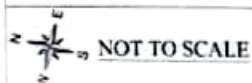

TITLE:-
POST-WORK DRAWING OF SLUDGE LAGOON- 2 FOR CLEANING AND REMOVAL OF SLUDGES WITH SOLID PARTICLES AT PSTP.

REF. JOB NO: S - 31/2023-2024

WORK DONE BY:-			DRAWN BY:-	SURVEYED BY:-			
Md. Mamunur Rahman Sub-Assistant Engineer PSTP Division	Md. Saiful Islam Assistant Engineer PSTP Division	Md. Rakat Shikder Executive Engineer PSTP Division	Md. Rabim Shampad Draftsman P&D (E & M) Division	Mosander Rahman Sikder Surveyor P&D (Sewer) Division	Tanvirque Hasan Sub-Assistant Engineer P&D (Sewer) Division	Md. Abdul Hannan Sub-Divisional Engineer P&D (Sewer) Division	Narma Khatun Executive Engineer P&D (Sewer) Division
PSTP DIVISION, DHAKA WASA			PLANNING & DESIGN (SEWER) DIVISION, DHAKA WASA.				