



ঢাকা পানি সরবরাহ ও পয়ঃ নিষ্কাশন কর্তৃপক্ষ

নির্বাহী প্রকৌশলীর কার্যালয়

পি এন্ড ডি (পানি ও হাইড্রোলজি) বিভাগ, ঢাকা ওয়াসা

"ওয়াসা ভবন" (৭ম তলা)

৯৮, কাজী নজরুল ইসলাম এভিনিউ, কাওরান বাজার, ঢাকা-১২১৫।

ফোনঃ+৮৮-০২-৫৫০১২৪৯৭

e-mail ID: pnd.wnh@gmail.com

স্মারক নং- ৪৬.১১৩.৫১৪.০০.০০.০২২.২০২৫-২১৮

তারিখঃ ২৫/০৫/২০২৫ইং।

নির্বাহী প্রকৌশলী

পদ্মা পানি শোধনাগার

ঢাকা ওয়াসা।

বিষয়ঃ "Construction of property wall preservation of acquired land at WTP compound (Lot-4), Dhaka WASA)" কাজের এ্যাজবিল্ট নকশা প্রেরণ প্রসঙ্গে।

সূত্রঃ- ৪৬.০৫.০০০০.০০০.০৭.০৭১.২৪-১১৪৪, তারিখ-২৩/০৫/২০২৫ইং।

উপর্যুক্ত বিষয় ও সূত্রের প্রেক্ষিতে জানা যায় যে, জব নং-এম- ০৩/২০২২-২৩ এর অধীনে পদ্মা পানি শোধনাগার এর আওতায় ঠিকাদার প্রতিষ্ঠা "M/S Zaman Traders" কর্তৃক "Construction of property wall preservation of acquired land at WTP compound (Lot-4), Dhaka WASA" নির্মাণ কাজ সম্পন্ন হয়েছে। কাজ সম্পাদন হওয়ার পর অত্র বিভাগের প্রতিনিধি কর্তৃক সাইট ভিজিট এবং সংশ্লিষ্ট বিভাগের সরবরাহকৃত তথ্যের ভিত্তিতে শুধুমাত্র রেকর্ড সংরক্ষণের লক্ষ্যে এ্যাজবিল্ট নকশা প্রনয়ণ করা হল।

সংযুক্তঃ এ্যাজবিল্ট নকশা-০১(এক) কপি।


25-05-2025

এস. এম. তৌফিকুর রহমান

নির্বাহী প্রকৌশলী

পি এন্ড ডি (পানি ও হাইড্রোলজি) বিভাগ




ঢাকা ওয়াসা।


২৫/০৫/২৫

অনুলিপিঃ

১। তত্ত্বাবধায়ক প্রকৌশলী, পিএন্ডডি সার্কেল/ সিনিয়র সিস্টেম এ্যানালিস্ট (জিআইএস) বিভাগ, ঢাকা ওয়াসা।

২। অফিস কপি।

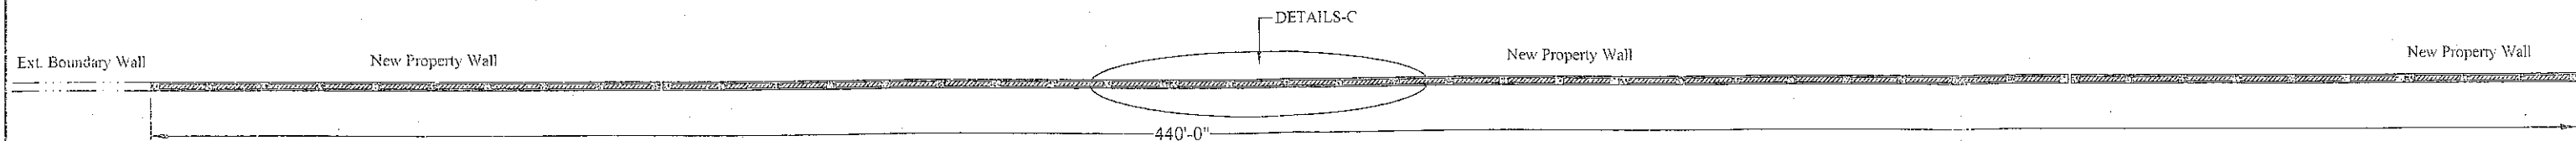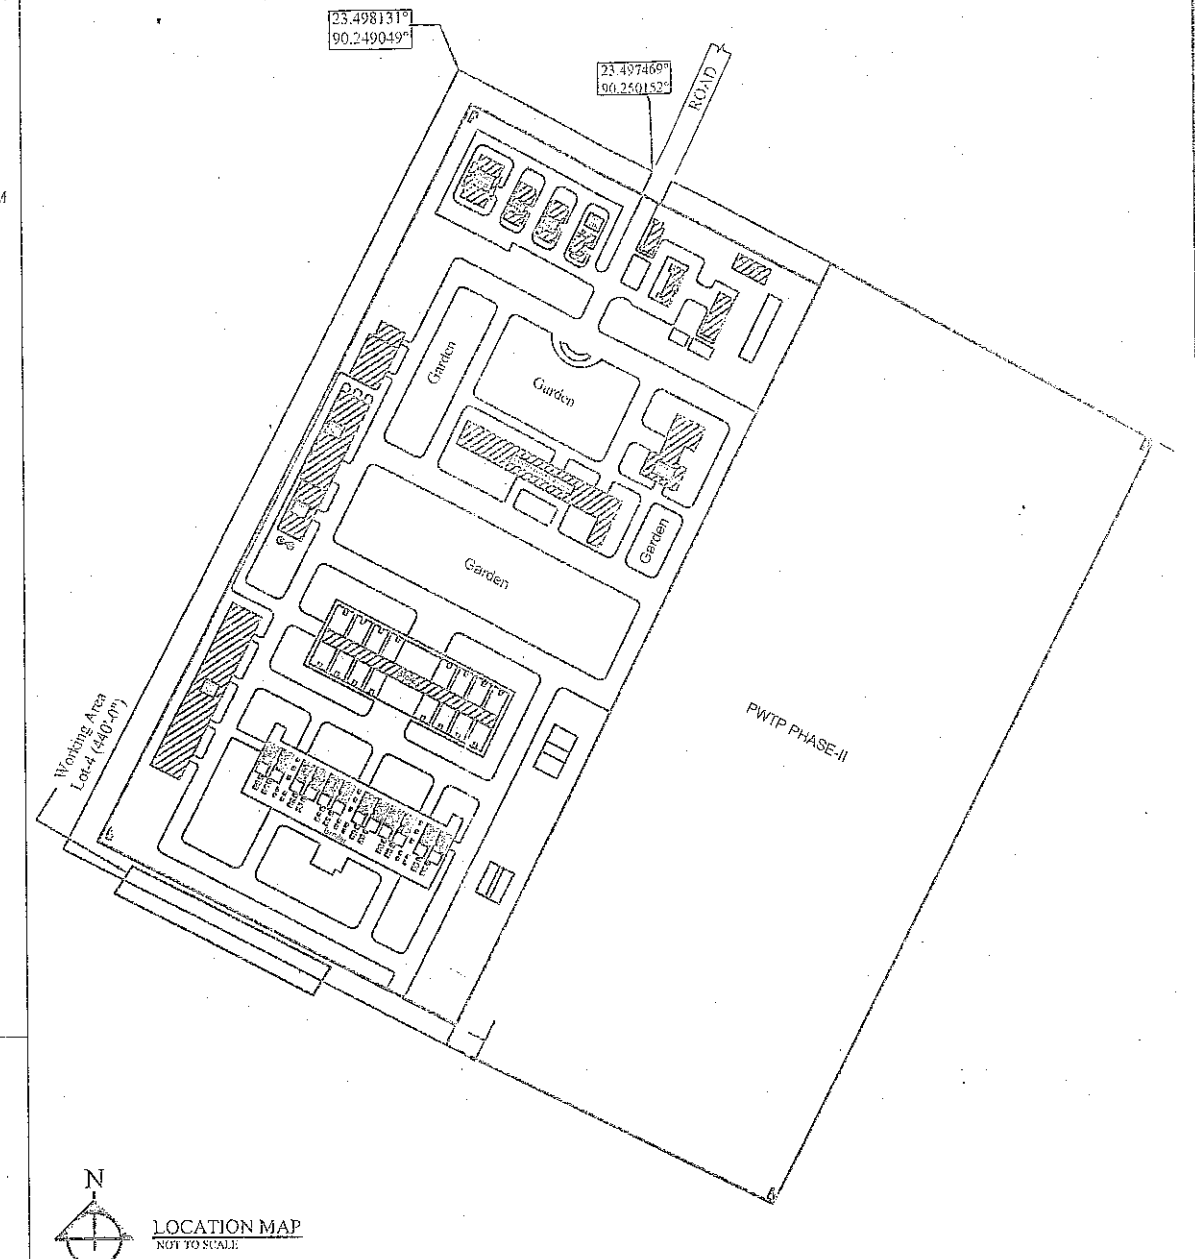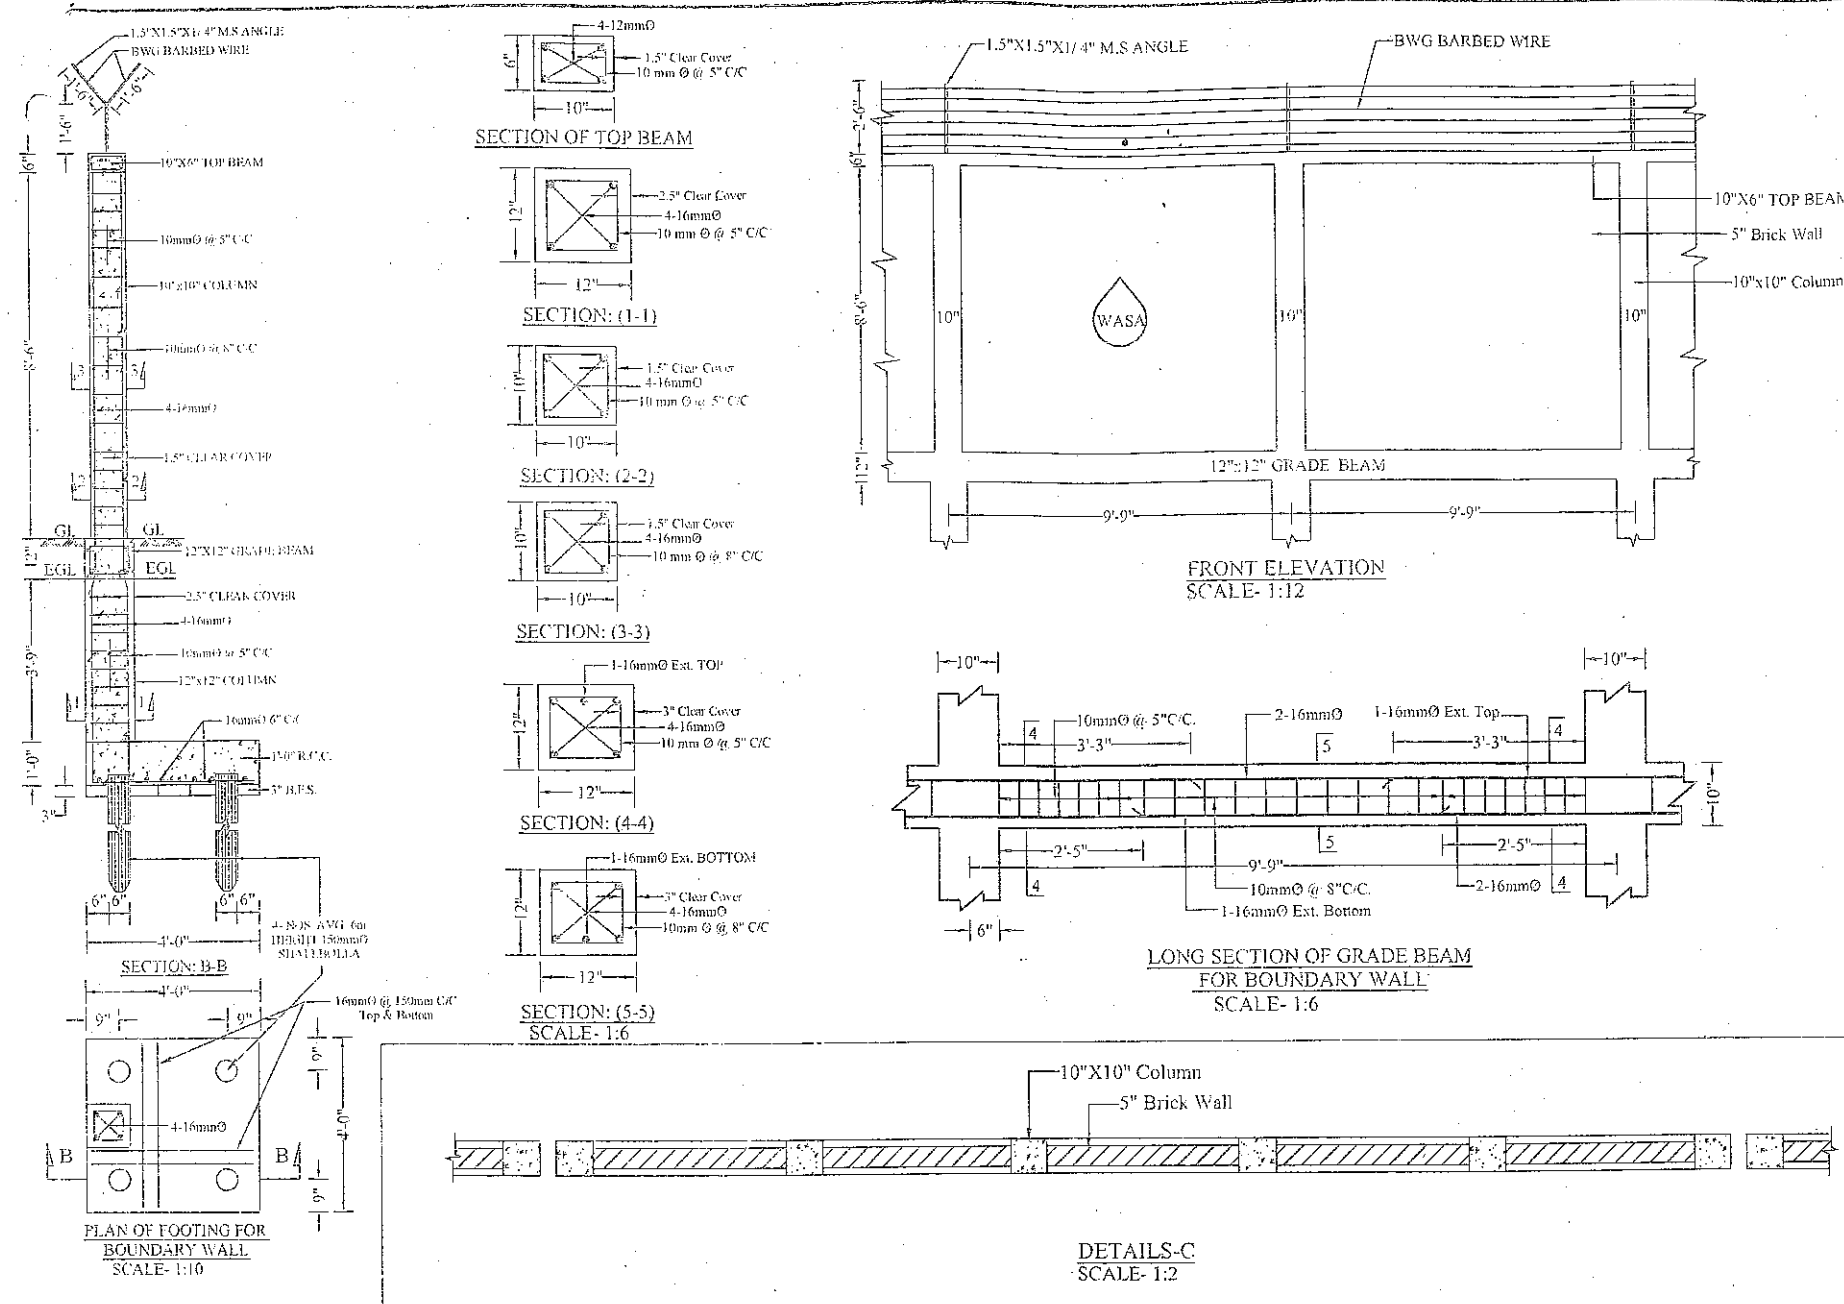

NAME OF CONTRACTOR :- M.S ZAMAN TRADERS.
DATE OF COMPLETION :- 14 / 04 / 2025.

WORK DONE BY-			DRAWING PREPARED BY-					TITLE:-
MILTON TANCHANGGA Sub-Assistant Engineer	MOHAMMED SOHEL RANA Assistant Engineer	GAZI ASRIB BIN SALAM Executive Engineer	MD.SAYEDUL HOWLADAR Draftsman	DEL WAR HOSSAIN LASKER Surveyor	SANIBUZZAMAN Sub-Assistant Engineer	MD.ABDUL HANNAN Sub-Divisional Engineer	S.M. TOUFIQUR RAHMAN Executive Engineer	AS-BUILT DRAWING FOR CONSTRUCTION OF PROPERTY WALL FOR PRESERVATION OF ACQUIRED LAND AT PADMA JASHALDIA WATER TREATMENT PLANT (LOT-4) UNDER DHAKA WASA, DHAKA.
PADMA (JASHALDIA) WATER TREATMENT PLANT			P & D (WATER & HYDROLOGY) DIVISION, DHAKA WASA.					REF: JOB NR - S - 03/2022-2023. MEMO NR - 46.05.0000.000.71.039.24-1144