



ঢাকা পানি সরবরাহ ও পয়ঃ নিষ্কাশন কর্তৃপক্ষ
নির্বাহী প্রকৌশলীর কার্যালয়



শেখ হাসিনার মূলনীতি
গ্রাম শহরের উন্নতি

পি এন্ড ডি (পয়ঃ) বিভাগ

"ওয়াসা ভবন" (৭ম তলা)

৯৮, কাজী নজরুল ইসলাম এভিনিউ, কাওরান বাজার, ঢাকা-১২১৫।

ফোন : +৮৮-০২-৫৫০১২৪৮২

স্মারক নং-৪৬.১১৩.৫১৫.০০.০০.১৫০.২০২৩-৫৬০

তারিখঃ ২৯.১০.২০২৩ ইং।

নির্বাহী প্রকৌশলী

পাণ্ডা পয়ঃ শোধনাগার বিভাগ

ঢাকা ওয়াসা।

বিষয়ঃ Construction of RCC Road at North-East side of PSTP office Compound (Cha.-0+000 m to Cha.-0+133 m) কাজের এ্যাজবিল্ট নকশা প্রেরণ প্রসঙ্গে।

সূত্রঃ স্মারক নং-৪৬.০৫.০০০০.৪৩৩.০৭.০০৪.২৩-১৩৪, তারিখঃ ০৮.১০.২০২৩ ইং।

উপরোক্ত বিষয় ও সূত্রের প্রেক্ষিতে, বিষয়ে বর্ণিত কাজের এ্যাজবিল্ট নকশা তৈরি করার জন্য আপনার বিভাগের প্রতিনিধি সহকারে যৌথভাবে সরেজমিনে সাইট পরিদর্শন করে এ্যাজবিল্ট নকশা প্রণয়ন করা হয়েছে। পরবর্তী ব্যবস্থা গ্রহণের জন্য উক্ত কাজের ২ (দুই) কপি নকশা এতদসঙ্গে প্রেরণ করা হল।

ক্রঃ নং	কাজের নাম/জব নং	পরিমাণ		মন্তব্য
		বিবরণ ব্যাস	রাস্তার দৈর্ঘ্য	
০১.	Construction of RCC Road at North-East side of PSTP office Compound (Cha.-0+000 m to Cha.-0+133 m), Dhaka WASA, Dhaka. জব নং এস -15/2023-24 ঠিকাদারের নামঃ মেসার্স আনিসুজ্জামান।	RCC Road	১৩৩ (একশত তেত্রিশ) মিটার RCC Road	পাণ্ডা পয়ঃ শোধনাগার বিভাগ কর্তৃক কাজটি সম্পাদিত।

সংযুক্তঃ ২(দুই) কপি নকশা।



নাজমা খাতুন

নির্বাহী প্রকৌশলী

পি এন্ড ডি (পয়ঃ) বিভাগ

ঢাকা ওয়াসা।




অনুলিপিঃ (সদয় অবগতি ও কার্যার্থে)

০১। তত্ত্বাবধায়ক প্রকৌশলী, পি এন্ড ডি সার্কেল, ঢাকা ওয়াসা।

০২। সিনিয়র সিস্টেম এনালিস্ট, জিআইএস ডিপার্টমেন্ট, ঢাকা ওয়াসা।


০৩। অফিস কপি।

As-Built Drawing




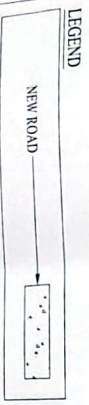


PLAN:
NOT TO SCALE

NOTE:-
(i) TBM (Temporary Bench Mark) = 7.090m top of P.L. at office building pagla.
(ii) RL value are shown in plan.
(iii) All measurement are in meter.

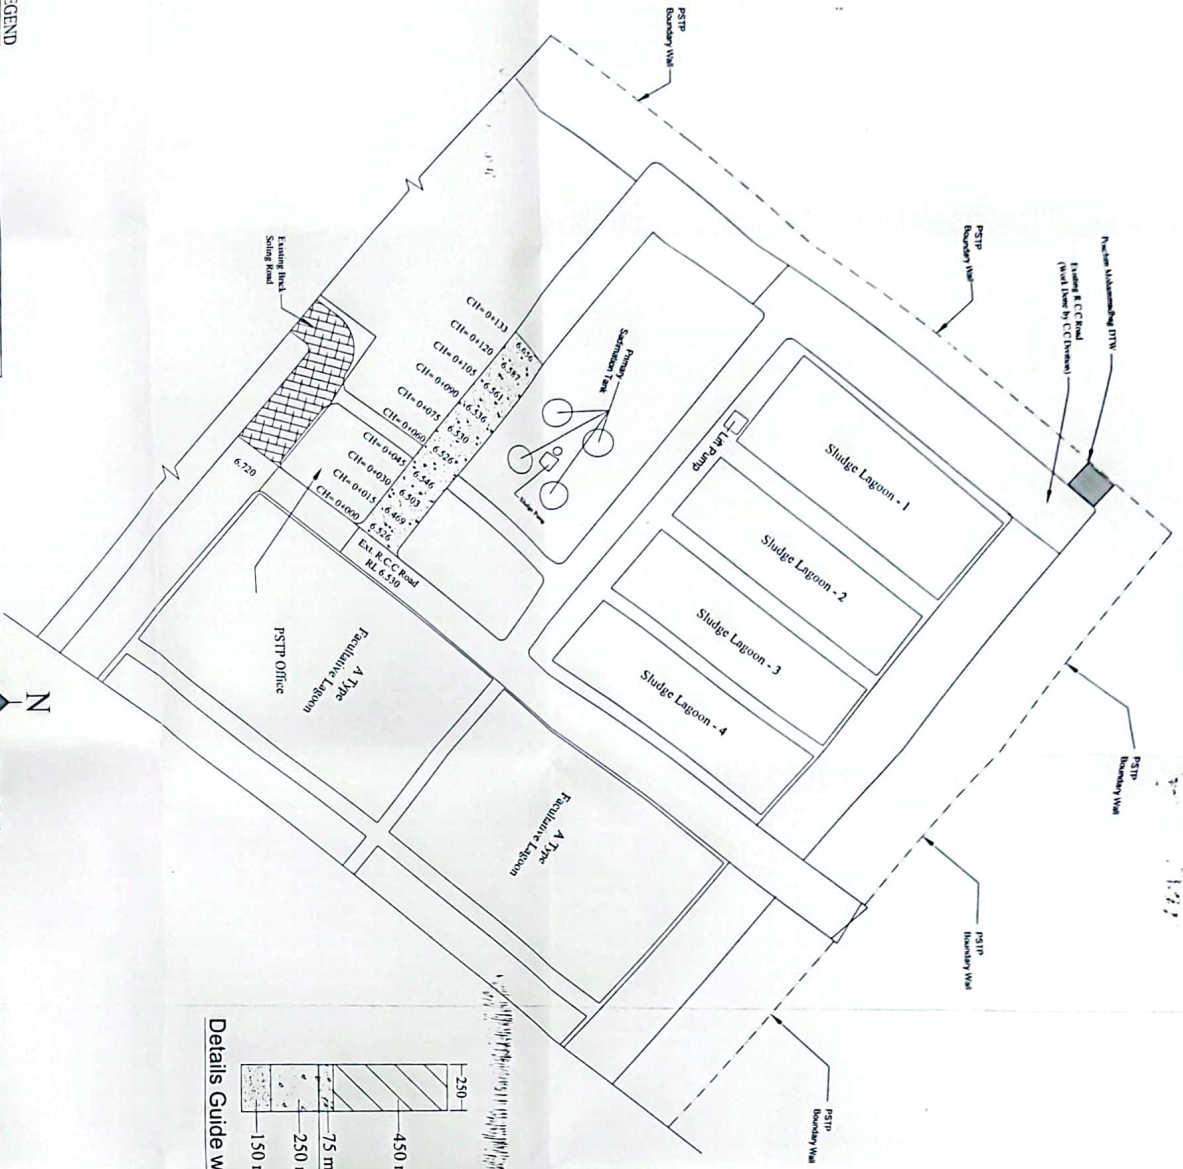

Details Guide wall

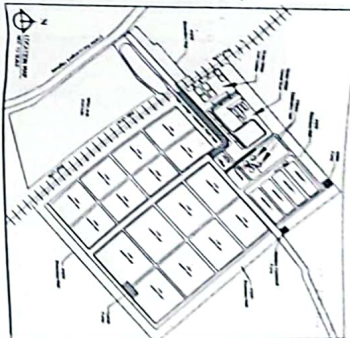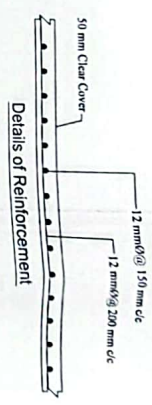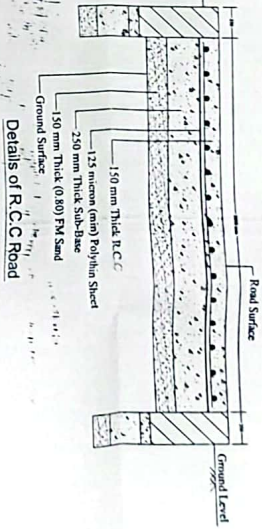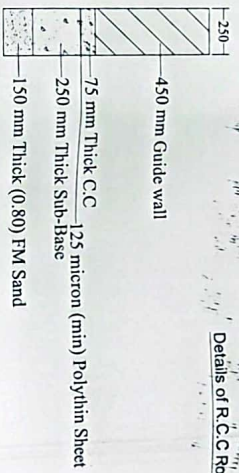

WORK DONE BY:-			DRAWN BY:-			SURVEYED BY:-		
Md. Akbar Siddiqi Sub-Station Engineer PSTP Division	Md. Ibrahim Tarek Assistant Engineer PSTP Division	Md. Rashed Hossain Executive Engineer PSTP Division	Md. Rashed Hossain Executive Engineer PSTP Division	Md. 

TITLE:-
AS - BUILT DRAWING FOR CONSTRUCTION OF R.C.C ROAD AT
NORTH-EAST SIDE OF PAGLA SEWER TREATMENT PLANT, OFFICE
COMPOUND (Chn - 0+000 to Chn - 0+133 m), DHAKA WASA, DHAKA.

Name of Contractor: M/S. Anisuzzaman
Date of Completion: 08/10/2023

PLANNING & DESIGN (SEWER) DIVISION, DHAKA WASA.