



ঢাকা পানি সরবরাহ ও পয়ঃ নিষ্কাশন কর্তৃপক্ষ
নির্বাহী প্রকৌশলীর কার্যালয়
পি এন্ড ডি (পানি ও হাইড্রোলজি) বিভাগ, ঢাকা ওয়াসা
"ওয়াসা ভবন" (৭ম তলা)
৯৮, কাজী নজরুল ইসলাম এভিনিউ, কাওরান বাজার, ঢাকা-১২১৫।
ফোনঃ+৮৮-০২-৫৫০১২৪৯৭
e-mail ID: pnd.wnh@gmail.com

স্মারক নং- ৪৬.১১৩.৫১৪.০০.০০.০২২.২০২৫-৩৫৬

তারিখঃ ২৬/০৬/২০২৬ইং।

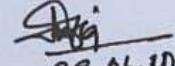
নির্বাহী প্রকৌশলী
পদ্মা পানি শোধনাগার
ঢাকা ওয়াসা।

বিষয়ঃ "Construction of RCC Palisading wall Prevent landslide at Dhaka WASA Road (Lot-1)" কাজের
এ্যাজবিল্ট নকশা প্রেরণ প্রসঙ্গে।

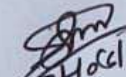
সূত্রঃ- ৪৬.০৫.০০০০.০০০.০০০.০৭.১৯৪.২৪-১৬২৭, তারিখ-২৩/০৬/২০২৬ইং।

উপর্যুক্ত বিষয় ও সূত্রের প্রেক্ষিতে জানা যায় যে, জব নং-এম- ০২/২০২২-২৩ এর অধীনে পদ্মা পানি শোধনাগার
এর আওতায় ঠিকাদার প্রতিষ্ঠা "M/S Mahi & Co." কর্তৃক "Construction of RCC Palisading wall Prevent
landslide at Dhaka WASA Road (Lot-1)" নির্মাণ কাজ সম্পন্ন হয়েছে। কাজ সম্পাদন হওয়ার পর অত্র বিভাগের
প্রতিনিধি কর্তৃক সাইট ভিজিট এবং সংশ্লিষ্ট বিভাগের সরবরাহকৃত তথ্যের ভিত্তিতে শুধুমাত্র রেকর্ড সংরক্ষণের লক্ষ্যে
এ্যাজবিল্ট নকশা প্রনয়ণ করা হল।

সংযুক্তঃ এ্যাজবিল্ট নকশা-০১(এক) কপি।

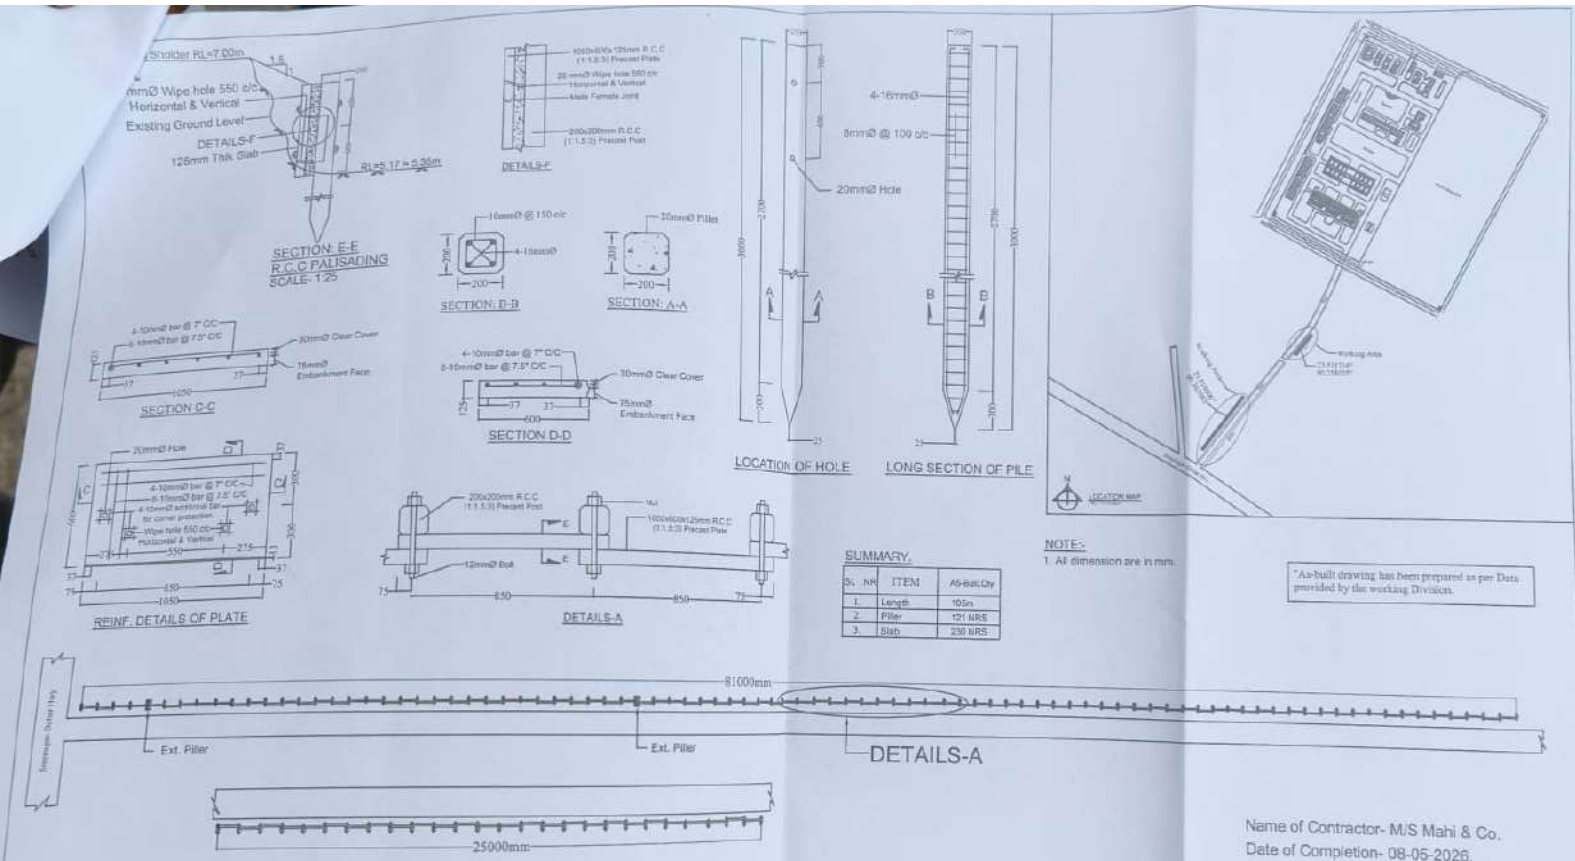

26.06.2026

এস. এম. তৌফিকুর রহমান
নির্বাহী প্রকৌশলী
পি এন্ড ডি (পানি ও হাইড্রোলজি) বিভাগ
ঢাকা ওয়াসা।


26/06/26

অনুলিপিঃ

- ১। তত্ত্বাবধায়ক প্রকৌশলী, পিএন্ডডি সার্কেল/ সিনিয়র সিস্টেম এ্যানালিস্ট (জিআইএস) বিভাগ, ঢাকা ওয়াসা।
- ২। অফিস কপি।



Name of Contractor- M/S Mahi & Co.
Date of Completion- 08-05-2026.

WORK DONE BY:-			DRAWING PREPARED BY:-			Title
MOHAMMAD SOHEL RANA Assistant Engineer	GAZI ASHIB BIN SALAM Executive Engineer	MD. SAYEDUL HOWLADAR DRAFTSMAN	MASUDUR RAHMAN Sikder Surveyor	GAHIBUZZAMAN Sub-Assistant Engineer	AE/SDE	
28.06.2026	28.06.2026	28/06/26	28.06.26	28.06.2026	28.06.2026	AS-BUILT DRAWING FOR CONSTRUCTION OF RCC PALISADING WALL TO PREVENT LANDSLIDE AT DHAKA WASA ROAD (LOT-1) AT PADMA JASHALDIA WATER TREATMENT PLANT UNDER DHAKA WASA.
PADMA (JASHALDIA) WATER TREATMENT PLANT			P&D (Water & Hydrology) Division, Dhaka WASA.			Ref Job nr-M-02/2022-23 Ref. nr- 48.05.0000.000.000. 07.194.24-1509